


<全体>

- 1 官民境界明示 … 標題は「官民有地境界協定図面」
- 2 管理区域界明示 … 標題は「道路区域界確認図面」
- 3 両方ある場合は、上下に併記
- 4 行政区域界明示 … 標題は「行政界協定確認図面」（他市と調整するため要協議）

<平面図>

- 1 官有地の隣接地番、対側地番を図面内に表示する。
- 2 官民境界線は「実線・朱色」、管理区域線は「破線・朱色」とする。
- 3 申請地を赤字表記する。
- 4 「官民境界線以外の辺長も記載」「小数点以下2桁表示、切捨て」すること。
- 5 世界測地系 → 引照点距離「図示不要」。場所の表示は必要。
- 6 任意座標系 → 引照点距離「図示必要」。距離は下3桁表示（4位切捨）。
- 7 測点については「境界標の場所」「種類」「新設、既設」を明記すること。
- 8 既明示のポイントは「測点から引出線、協定日＋協定済」と標記すること。


位置図

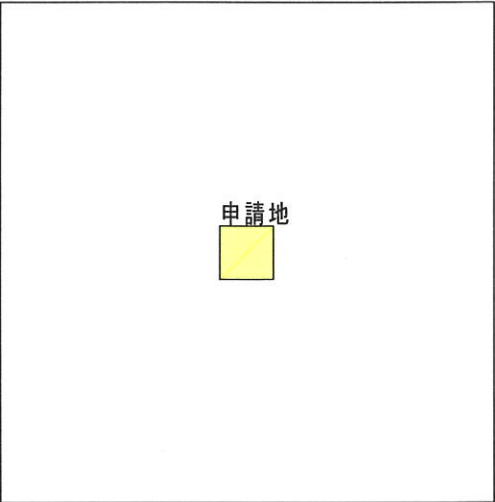

<位置図>

- 1 住宅地図などを利用
- 2 「申請地を黄色着色」すること

公図（合成図）

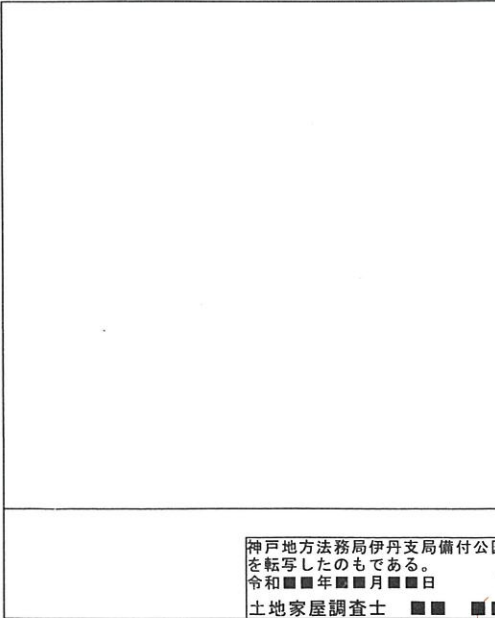

<公図>


- 1 「法務局の公図を転写」すること
- 2 日付は「申請書添付の公図と同日」
- 3 合成図の場合も同様。
- 4 「着色しない」こと
- 5 「押印」すること

神戸地方法務局伊丹支局備付公図
を転写したものである。
令和■■年■■月■■日
土地家屋調査士 ■■■ ■■■

官民有地境界協定図面

所在：宝塚市 道路町 1 番 1

現況平面図 縮尺：1／■■■■

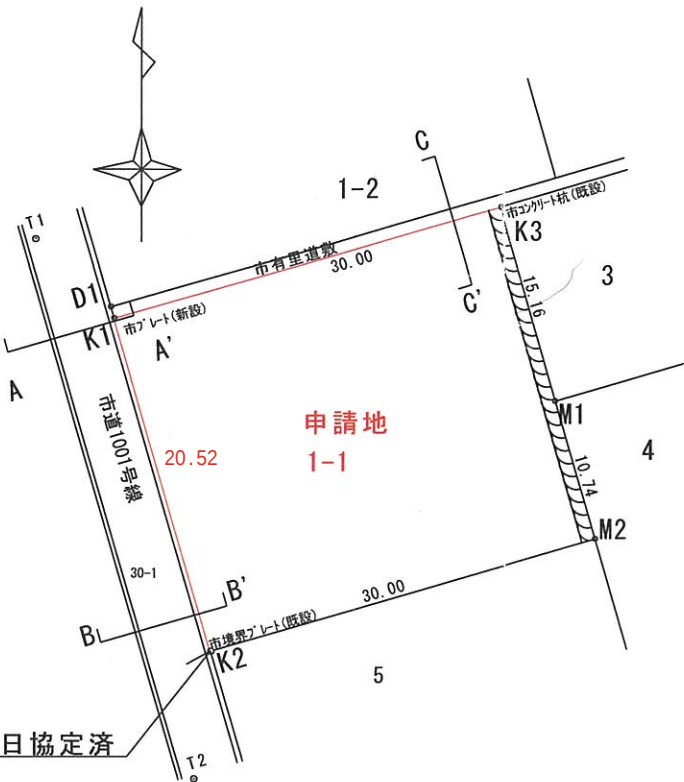

令和2年4月1日協定済

座 標 リ ス ト (世界測地系)			
測点名	標識の種類	X座標	Y座標
K1	市境界プレート(新設)	00000.000	00000.000
K2	市境界プレート(既設)	00000.000	00000.000
K3	市コンクリート杭(既設)	00000.000	00000.000
T1	【引照点】金属板	00000.000	00000.000
T2	【引照点】金属板	00000.000	00000.000


座 標 リ ス ト (世界測地系)			
測点名	標識の種類	X座標	Y座標
2XXXX	補助点	00000.000	00000.000
2000-No.XX	2級基準点	00000.000	00000.000

<座標リスト>

- 1 座標の種類を記載すること
- 2 新設、既設を明記すること
- 【例】「市境界プレート(新設)」
「市コンクリート杭(既設)」

横断面図

縮尺：1／100

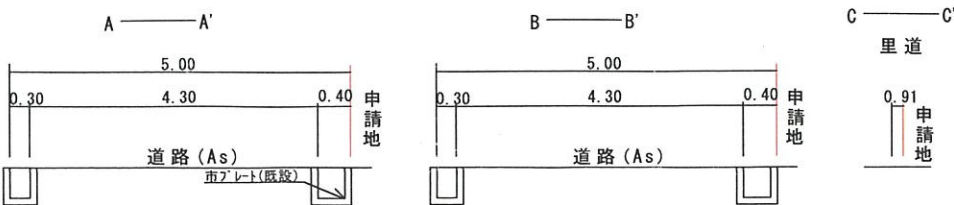

<横断面図>

- 1 官民境界線（実線）、管理区域線（破線）を朱色着色
- 2 境界標がある場合は、標識の箇所、種類、新設 or 既設を明記
- 3 各寸法及び全幅の寸法を「下2桁表示（以下切捨）」

<その他（提出部数など）>

- 1 図面の提出部数は、2部＋関係機関の部数。（例）下水道課が関係機関の場合 2部＋1部＝計3部提出すること。
- 2 写真①「各路線の見通し写真」写真②「各境界点の写真」を 道路管理課＋各関係機関の部数分提出すること。
筆界確認のコピーなども、同様に関係機関分の部数を追加提出すること。

宝塚市 道路町1番1 地先に当る
市道1001号線 と 鉄腕 亜斗夢 所有地
市有里道敷
との官民境界は本図朱線により協定する。

令和 年 月 日

道路管理者
宝塚市
宝塚市長

森 臨太郎

※水路がある場合のみ

水路管理者
宝塚市上下水道事業管理者

福永孝雄

<市 押印欄>

- 1 押印欄については、「上記文言を記載」若しくは「スペースを確保」すること
スペース確保の場合は、「縦10cm×横15cm」を確保すること
- 2 関係機関（下水道課等）がある場合「1機関につき＋縦5cm」確保すること
- 3 管理区域界がある場合
(A)協定日の上に文言追加「市道■■■号線の管理区域界は、本図朱線(破)のとおり、確認する。」
(B)空欄の場合は「＋縦5cm」確保すること

本図面に表示された官民有地境界線に同意します。

地番	土地所有者（住所・氏名）	実印
申請地 1番1号	住所	
	氏名	
隣接地 3番	住所	
	氏名	
里道 対側地 1番2号	住所	
	氏名	

<申請者、関係者 押印欄>

- 1 図面上への押印は「実印のみ」。申請地、隣接地とも同じ。
- 2 「筆界確認書のコピーを添付」する場合「図面上への押印は不要」。
また、筆界確認書については「認印可」。
- 3 里道や水路があり、幅員狭小の場合は「対側地同意が必要」。
※対側地同意の必要有無については、担当課と要協議

所在	宝塚市 ■■ 地内
図面名	官民有地境界協定図面
縮尺	1/■■■■
日付	令和■■年■■月■■日 測量 令和■■年■■月■■日 作成
作成者	宝塚市■■■町■■■番■■■号 ■■■調査士事務所 土地家屋調査士 ■■■■■ 登録番号 ■■■■■ Tel. ■■■■■